



FACHADA 01

ESCALA 1:100

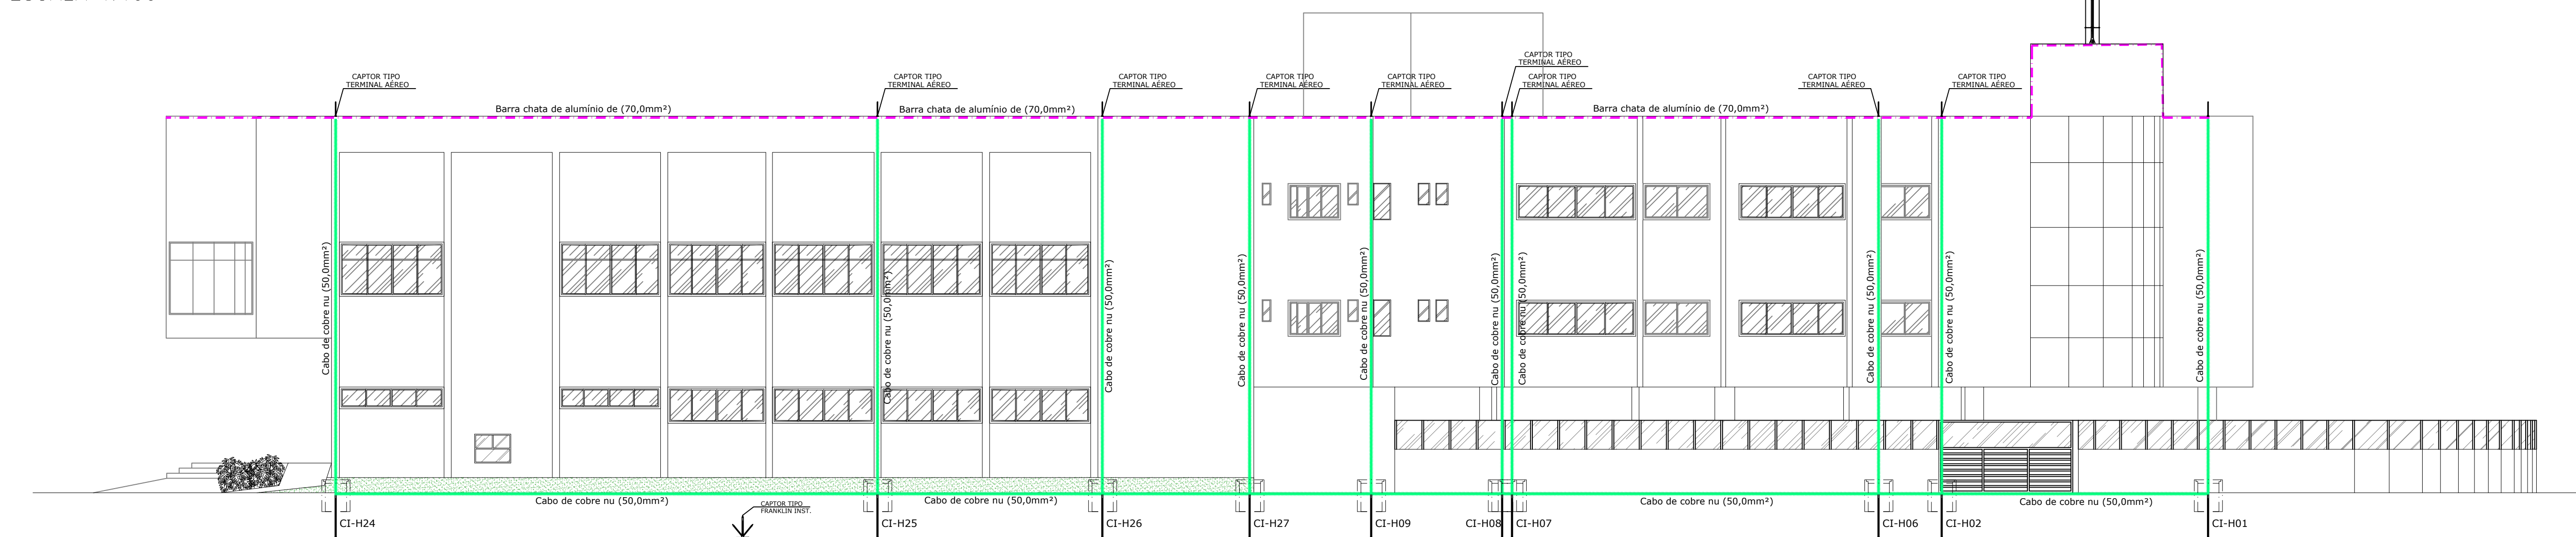

FACHADA 02

ESCALA 1:100

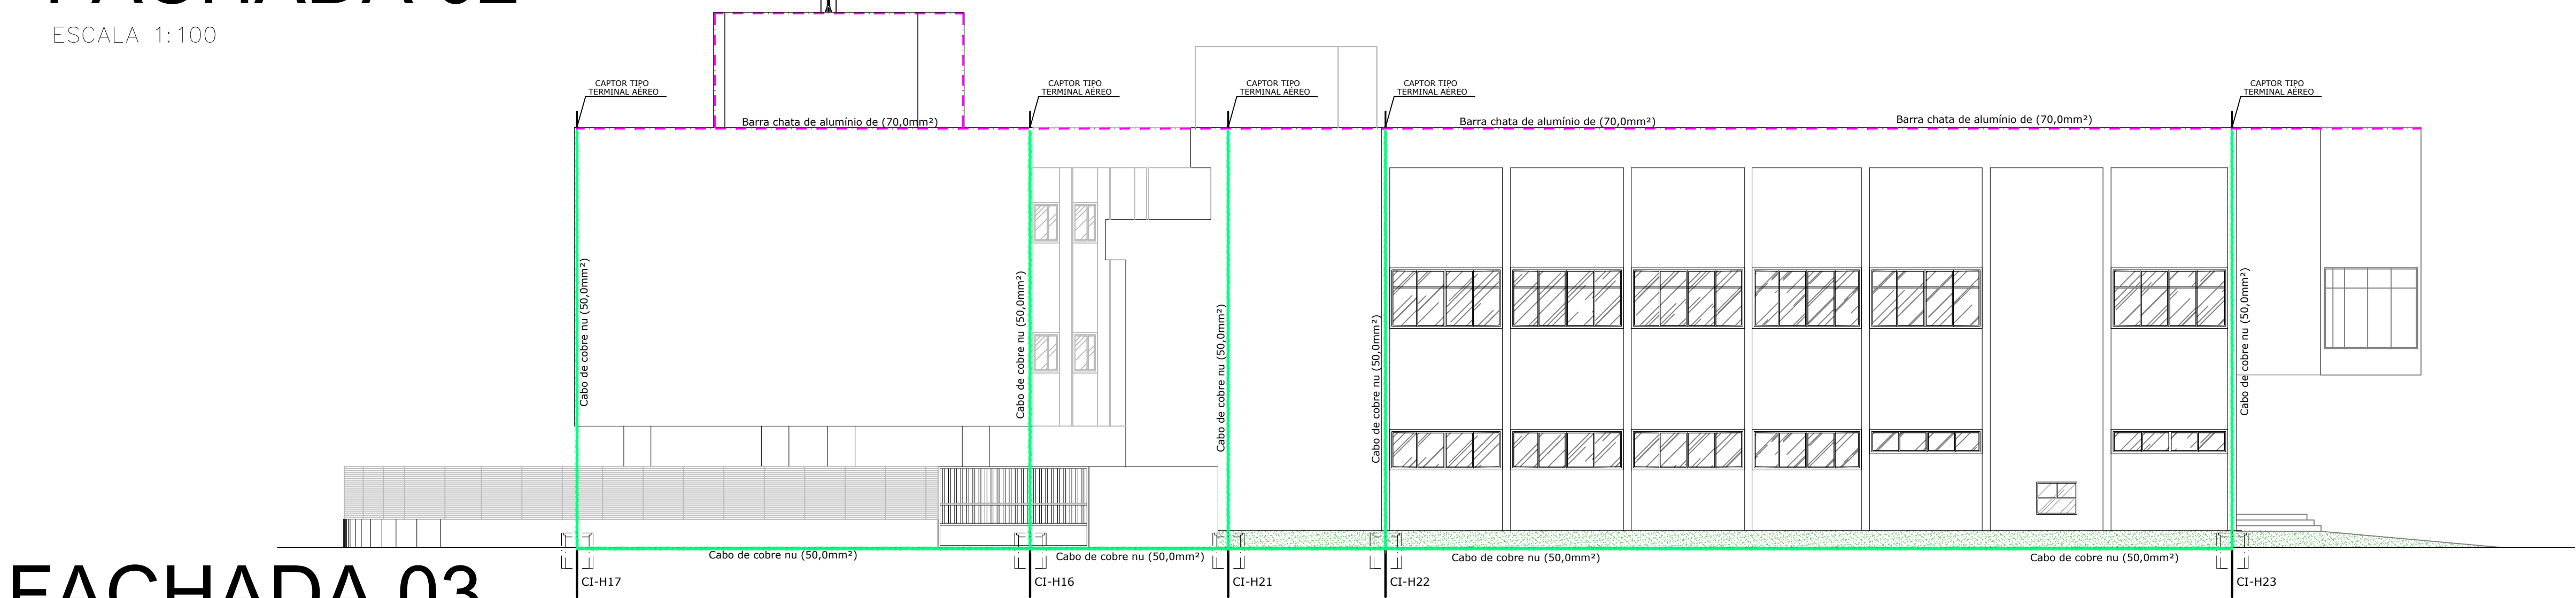

FACHADA 03

ESCALA 1:100

NOTAS:

| REV. | DATA | MODIFICAÇÃO | DATA | VISTO | APROV. |
|------|------------|----------------|------------|-------|--------|
| 00 | 07/01/2019 | EMIÇÃO INICIAL | 07/01/2019 | | |
| 01 | | | | | |
| 02 | | | | | |
| 03 | | | | | |
| 04 | | | | | |

M.W.V. DANTAS REFORMAS - EPP
ENGENHARIA E ARQUITETURA
maiconvdantas@outlook.com

ENDEREÇO: PRAÇA VEREADOR VITAL MUNIZ N° 01 BOQUEIRÃO PRAIA GRANDE SP

CLIENTE: CÂMARA MUNICIPAL DE PRAIA GRANDE

AUTOR DO PROJETO E RESPONSÁVEL TÉCNICO: TEL.: (13) 98164-3488
MAICON WALLISON VIDAL DANTAS

MAICON WALLISON VIDAL DANTAS
END. CIVIL - CREA 50688138/6
AUTOR DO PROJETO E RESPONSÁVEL T.C.

CÂMARA MUNICIPAL DE PRAIA GRANDE
CLIENTE

FERNANDO ZAMBELLI
ARQUITETO - CAU 1057489-6
CO-AUTOR DO PROJETO

LIBERAÇÃO:



CÂMARA MUNICIPAL DE PRAIA GRANDE N° 01

TÍTULO: PROJETO DE ARQUITETURA

ASSUNTO: AS BUILT - SPDA - FACHADAS

FOLHA: 40/40

| | | |
|------------------|---|---------|
| ESCALA: 1:100 | CO-AUTOR DO PROJETO: ARO. FERNANDO ZAMBELLI CAU 1057489-6 | REV. 00 |
| DATA: 07/01/2019 | ÁREA: 1,292,66 m² | VISTO: |