


1º PAVIMENTO

ESCALA 1:100

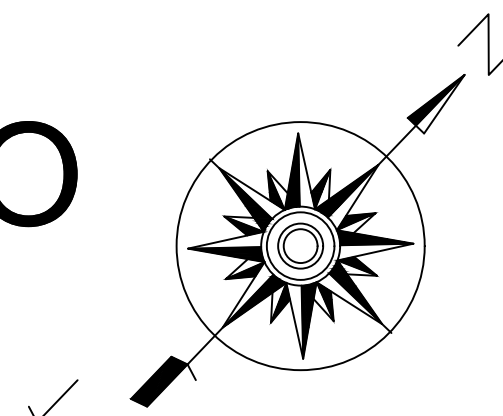

**ABRIGO PARA MANGUEIRA
TIPO II (COMERCIAL)**
Sinalização de Hidrante de Parede
SEM ESCALA

HD 1 ao HD 8 - Mangueira D=40DN
L=30 metros e Esquinhos Regulável

- Caixa de Incêndio
- Lance de Mangueira - 30 m
- Esquinho Regulável
- Chave Storz
- Registro Tipo Incêndio Angular

**CÁLCULO POPULACIONAL
PLENÁRIO**

C = Capacidade da Unidade de Passagem
P = população (pessoas)
E = capacidade de escoamento (pessoas)
D = densidade (pessoas por m²)
F = Fluxo (pessoas por minuto por metro)
L = Largura (metros)
UP = Unidade de passagem

CONFORME TABELA 1 - NOTAS LETRA (N)

200 LUGARES FIXOS
15 LUGARES FIXOS
70 LUGARES FIXOS

- Acesso = escadas = 1,50m de largura x 4
- Medida de uma (01) UP = 0,55m
- Capacidade de UP para escada => 75 pessoas
- Capacidade de UP para portas => 100 pessoas

N = (1,50m "escada" x 0,55m) x 2 UP x 4 ESCADAS
P = C x N => P = 75 pessoas x 8 UP = 600 pessoas

de 600 (SEISCENTAS) pessoas (P=2UP x 75 pessoas x 4 escadas)

285 PESSOAS

NOTAS:

| REV. | DATA | MODIFICAÇÃO | DATA | VISTO | APROV. |
|------|------------|----------------|------------|-------|--------|
| 00 | 07/01/2019 | EMIÇÃO INICIAL | 07/01/2019 | | |
| 01 | | | | | |
| 02 | | | | | |
| 03 | | | | | |
| 04 | | | | | |

M.W.V. DANTAS REFORMAS - EPP

ENGENHARIA E ARQUITETURA

maicenvdantas@hotmail.com

ENDEREÇO: PRAÇA VEREADOR VITAL MUNIZ Nº 01 BOQUEIRÃO PRAIA GRANDE SP

CLIENTE: CÂMARA MUNICIPAL DE PRAIA GRANDE

AUTOR DO PROJETO E RESPONSÁVEL TÉCNICO: TEL. (13) 98164 3488

MAICON WALLISON VIDAL DANTAS

ENR. CIVIL - CREA 30698 1876

AUTOR DO PROJETO E RESPONSÁVEL TEC.

CÂMARA MUNICIPAL DE PRAIA GRANDE

CLIENTE

FERNANDO ZAMBELLI

ARQUITETO CAU 457499-6

CO-AUTOR DO PROJETO

LIBERAÇÃO

CÂMARA MUNICIPAL DE PRAIA GRANDE

Nº 01

TÍTULO PROJETO DE ARQUITETURA

ASSUNTO AS BUILT - COMBATE A INCÊNDIO - 1º PAVIMENTO

FOLHA 36/40

ESCALA: 1:100

CO-AUTOR DO PROJETO ARG. FERNANDO ZAMBELLI CAU 457499-6

REV. 00

DATA: 07/01/2019

ÁREA: 1.292,66 m²

VISTO: