


FACHADA

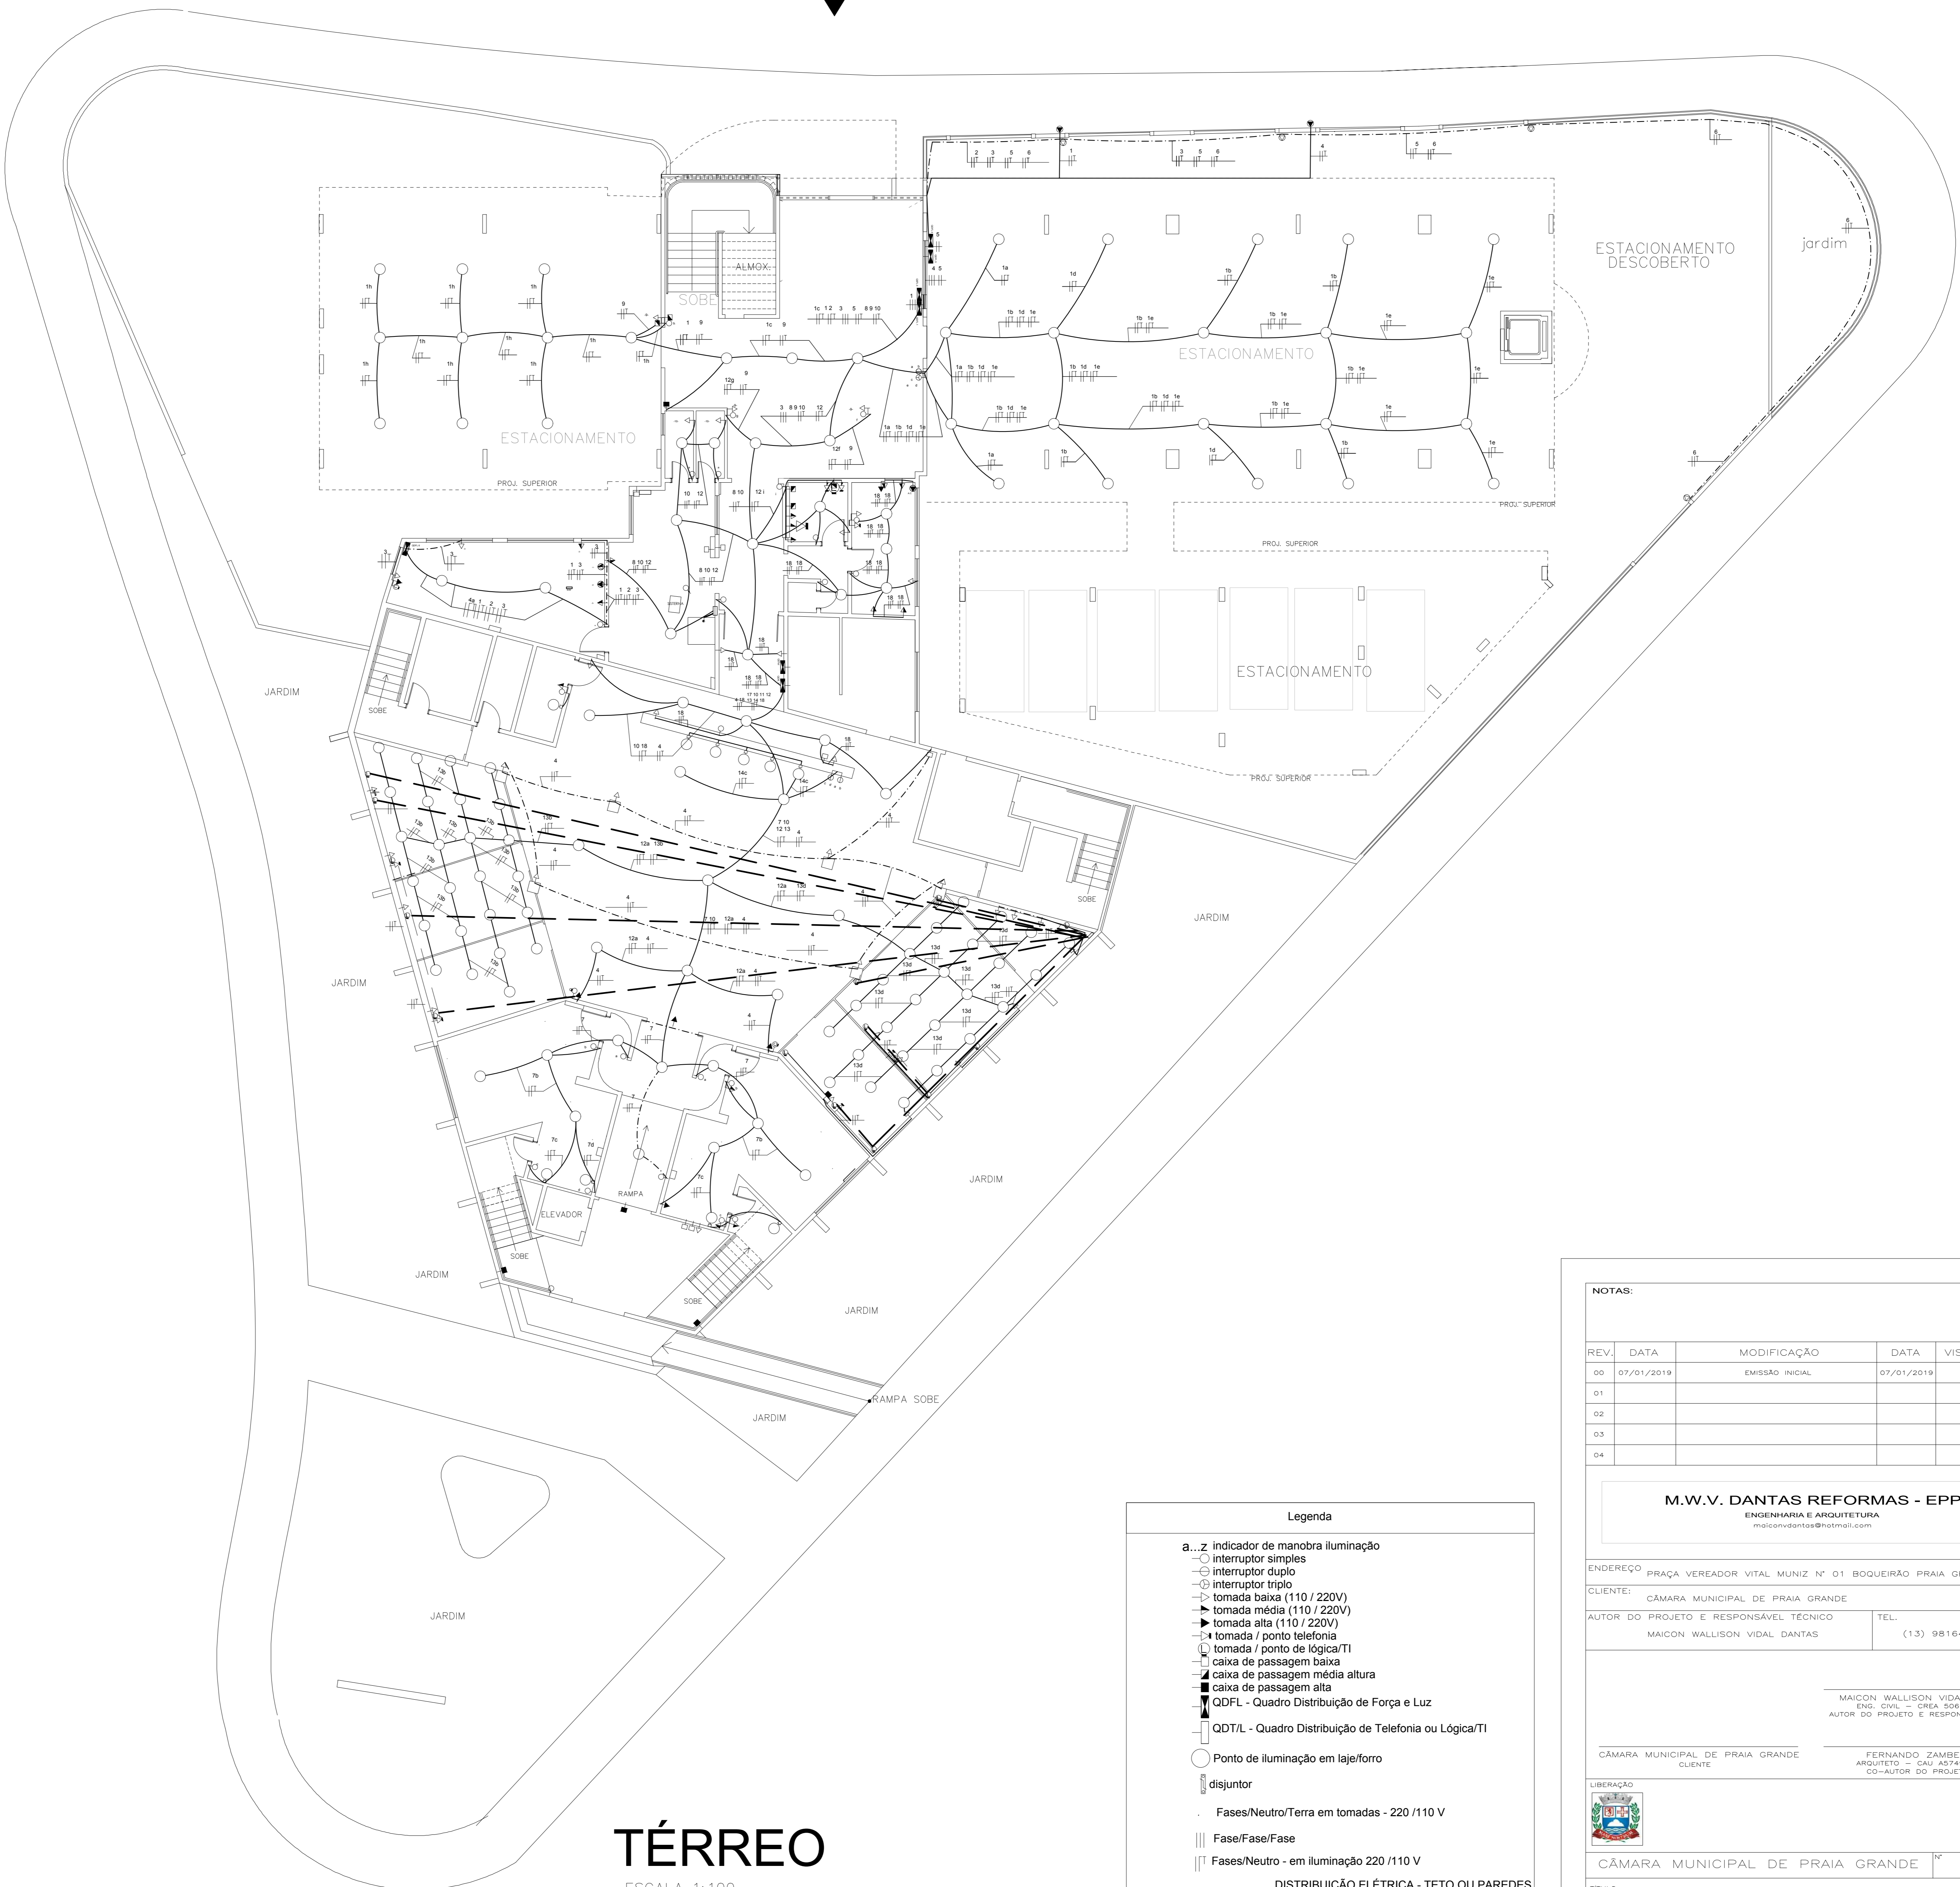

TÉRREO

ESCALA 1:100

Legenda

a...z indicador de manobra iluminação

- interruptor simples
- ⊖ interruptor duplo
- ⊗ interruptor triplo
- tomada baixa (110 / 220V)
- tomada média (110 / 220V)
- tomada alta (110 / 220V)
- tomada / ponto telefonia
- tomada / ponto de lógica/TI
- caixa de passagem baixa
- caixa de passagem média altura
- caixa de passagem alta
- ⚡ QDFL - Quadro Distribuição de Força e Luz
- QDT/L - Quadro Distribuição de Telefonia ou Lógica/TI
- Ponto de iluminação em laje/forro
- ⏏ disjuntor
- Fases/Neutro/Terra em tomadas - 220 / 110 V
- || Fase/Fase/Fase
- || Fases/Neutro - em iluminação 220 / 110 V

———— DISTRIBUIÇÃO ELÉTRICA - TETO OU PAREDES

----- DISTRIBUIÇÃO ELÉTRICA - PISO

———— DISTRIBUIÇÃO TELEFONE

----- DISTRIBUIÇÃO LÓGICA

NOTAS:

REV.	DATA	MODIFICAÇÃO	DATA	VISTO	APROV.
00	07/01/2019	EMIÇÃO INICIAL	07/01/2019		
01					
02					
03					
04					

M.W.V. DANTAS REFORMAS - EPP

ENGENHARIA E ARQUITETURA

maiconvdantas@hotmail.com

ENDEREÇO

PRAÇA VEREADOR VITAL MUNIZ N° 01 BOQUEIRÃO PRAIA GRANDE SP

CLIENTE:

CÂMARA MUNICIPAL DE PRAIA GRANDE

AUTOR DO PROJETO E RESPONSÁVEL TÉCNICO

MAICON WALLISSON VIDAL DANTAS

TEL:

(13) 98164 3488

MAICON WALLISSON VIDAL DANTAS

ENG. CIVIL - CREA 50698135/5

AUTOR DO PROJETO E RESPONSÁVEL TEC.

CÂMARA MUNICIPAL DE PRAIA GRANDE

CLIENTE

FERNANDO ZAMBELI

ARQUITETO - CAU 457499

CO-AUTOR DO PROJETO

LIBERAÇÃO

CÂMARA MUNICIPAL DE PRAIA GRANDE

N° 01

TÍTULO

PROJETO DE ARQUITETURA

ASSUNTO

AS BUILT - ELÉTRICA - PAVIMENTO TERREO

ESCALA:

1:100

CO-AUTOR DO PROJETO

ARQ. FERNANDO ZAMBELI

CAU: 457499-5

DATA:

07/01/2019

ÁREA:

1.292,66 m²

VISTO:

REV.

00

FOLHA

32/40