


FACHADA 01

ESCALA 1:100

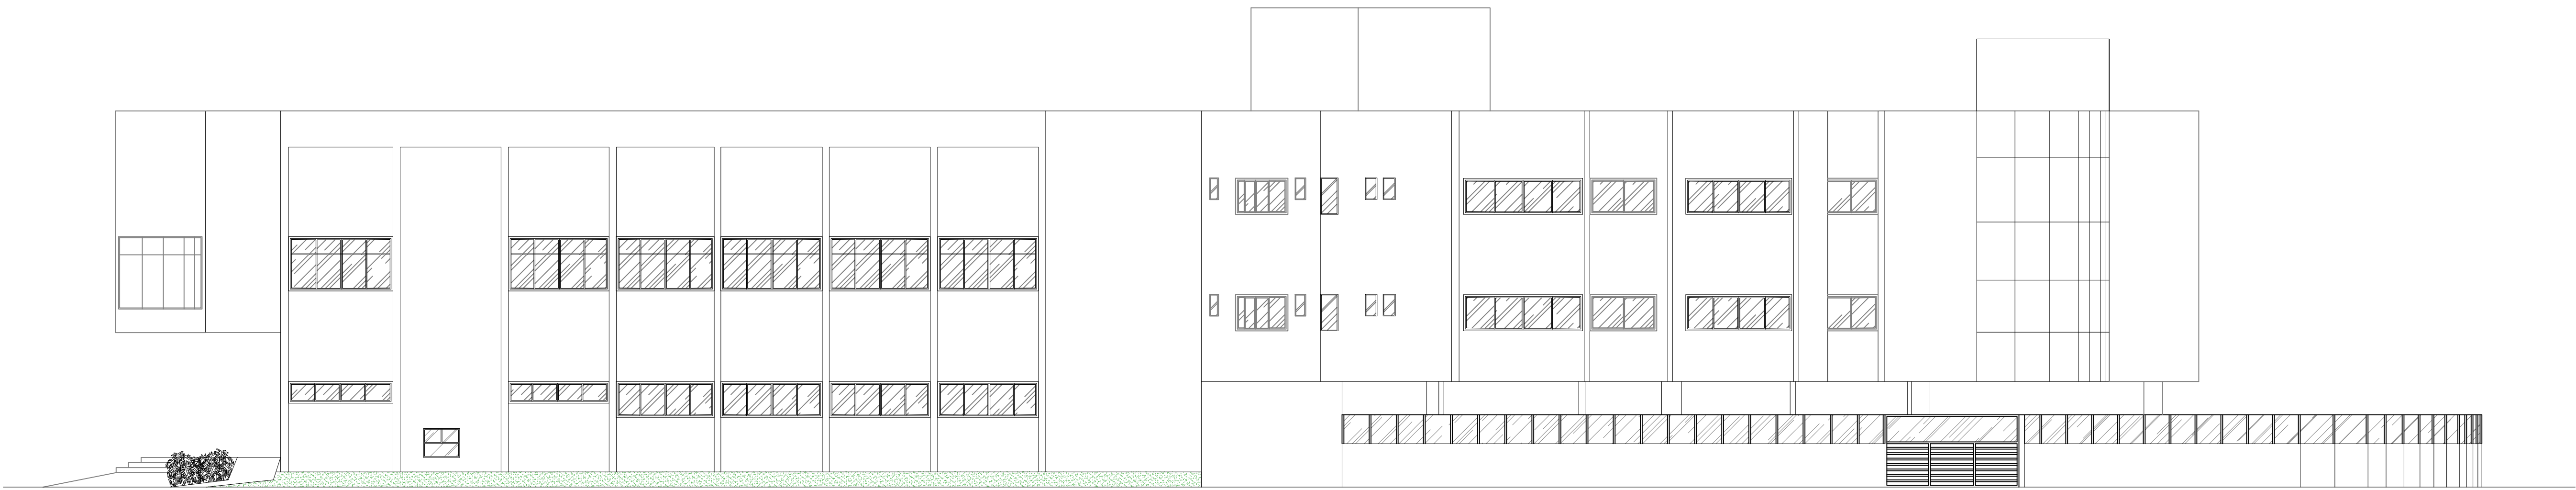

FACHADA 02

ESCALA 1:100



FACHADA 03

ESCALA 1:100

NOTAS:

REV.	DATA	MODIFICAÇÃO	DATA	VISTO	APROV.
00	07/01/2019	EMIÇÃO INICIAL	07/01/2019		
01					
02					
03					
04					

M.W.V. DANTAS REFORMAS - EPP

ENGENHARIA E ARQUITETURA

mwcvsdntas@hotmail.com

ENDEREÇO: PRAÇA VEREADOR VITAL MUNIZ N° 01 BOQUEIRÃO PRAIA GRANDE SP

CLIENTE: CÂMARA MUNICIPAL DE PRAIA GRANDE

AUTOR DO PROJETO E RESPONSÁVEL TÉCNICO

MAICON WALLISON VIDAL DANTAS

TEL:

(13) 98164 3488

MAICON WALLISON VIDAL DANTAS

ENG. CIVIL - CREA 50698/3876

AUTOR DO PROJETO E RESPONSÁVEL TEC.

CÂMARA MUNICIPAL DE PRAIA GRANDE

CLIENTE

FERNANDO ZAMBELI

ARQUITETO - CAU/ A57499-6

CO-AUTOR DO PROJETO

CÂMARA MUNICIPAL DE PRAIA GRANDE

N° 01

TÍTULO: PROJETO DE ARQUITETURA

ASSUNTO: DETALHADO - AS BUILT - FACHADAS

FOLHA: 16/40

ESCALA: 1:100

CO-AUTOR DO PROJETO: ARO. FERNANDO ZAMBELI CAU/ A57499-6

REV: 00

DATA: 07/01/2019

ÁREA: 1.292,66 m²

VISTO: