





CORTE AA

ESCALA 1:100

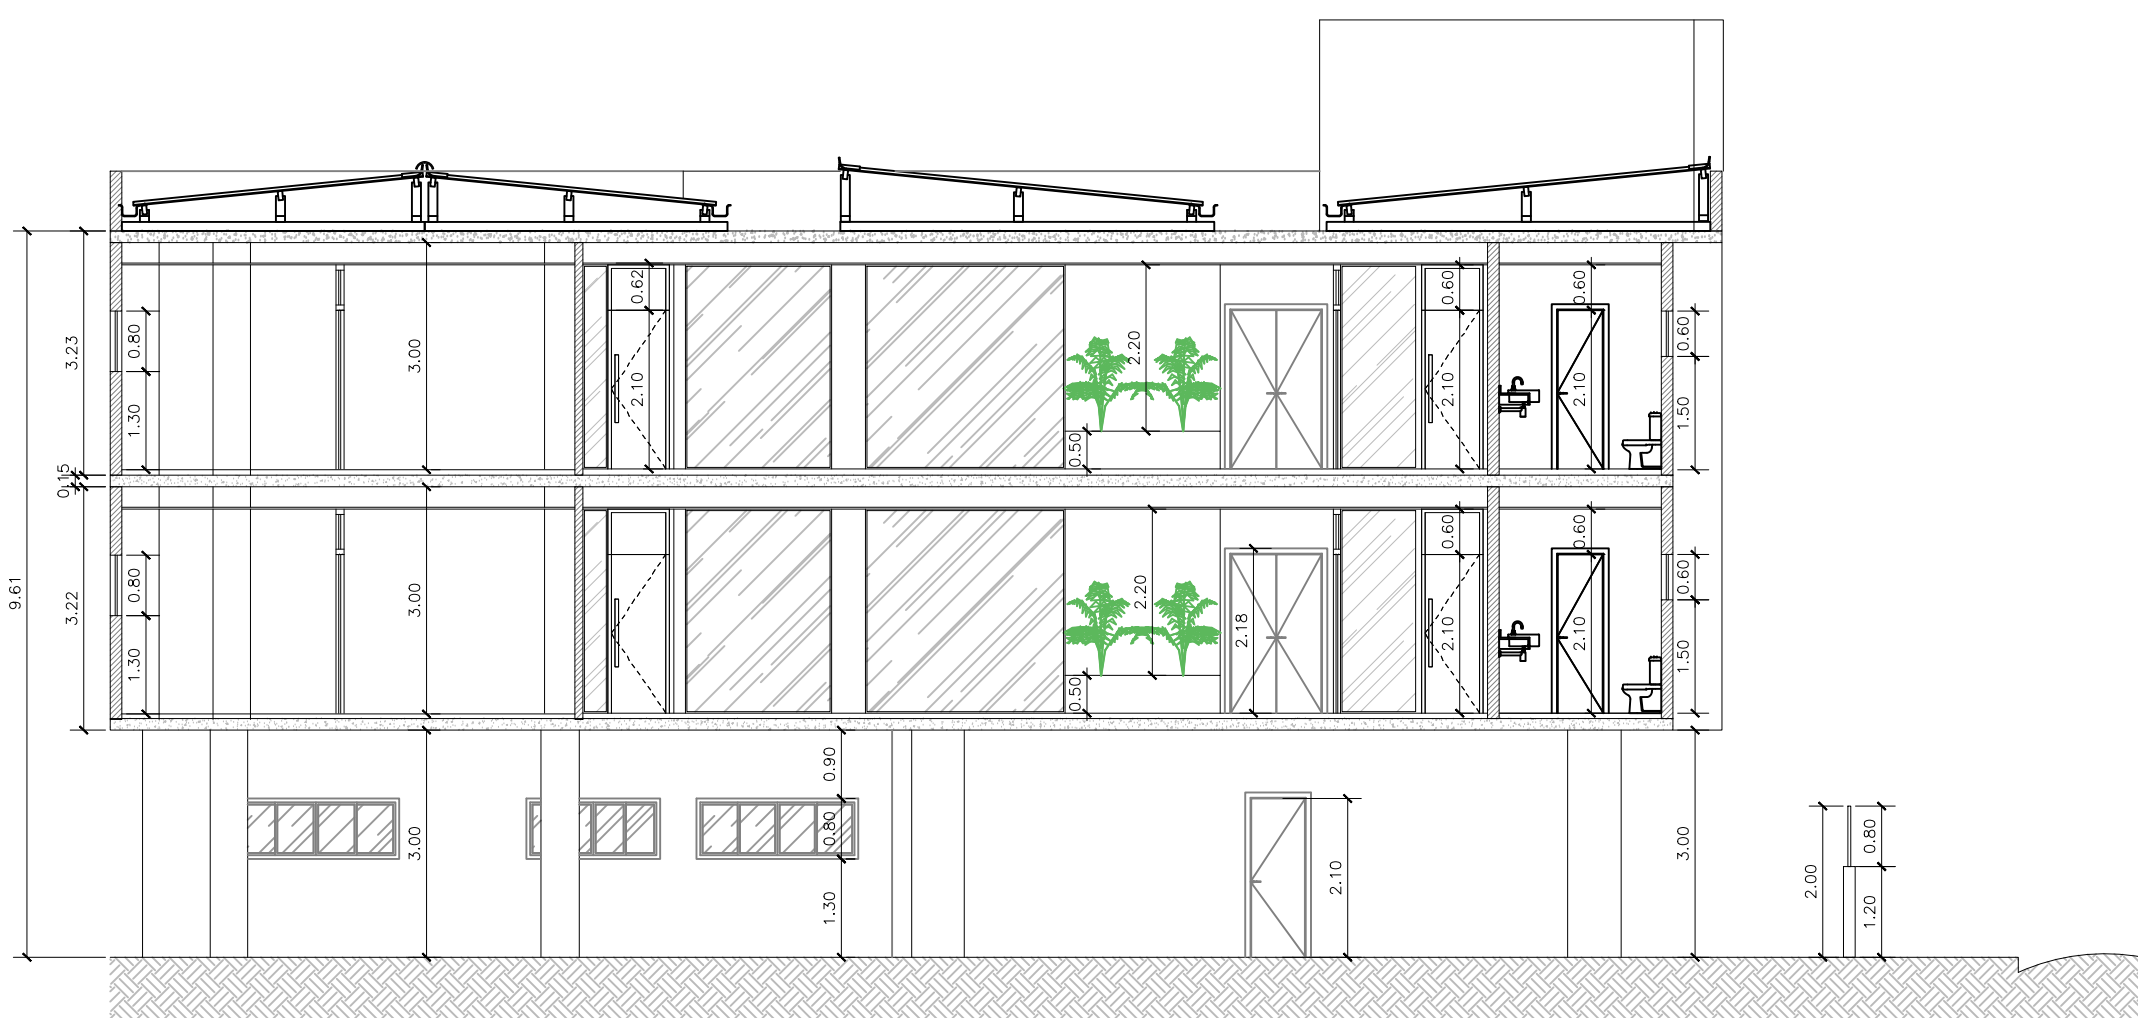

CORTE BB

ESCALA 1:100

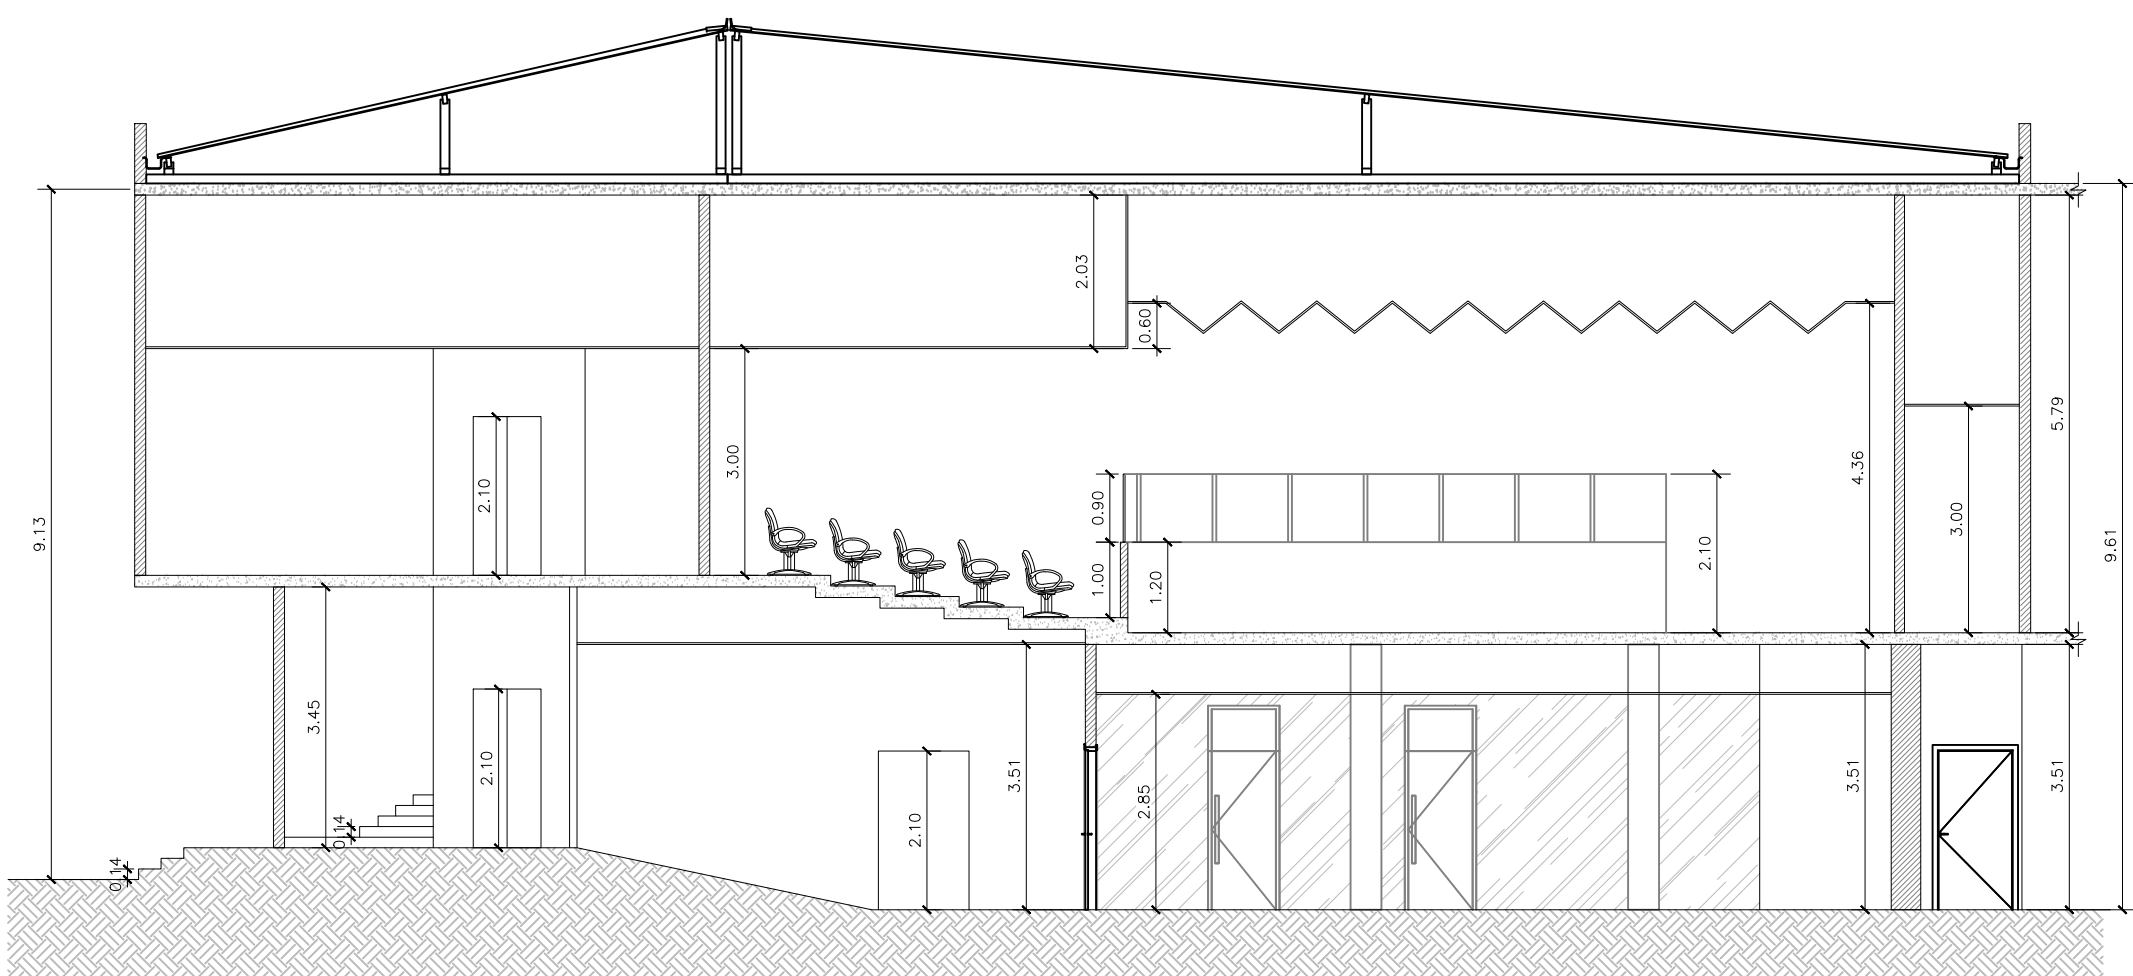

CORTE CC

ESCALA 1:100

NOTAS:					
REV.	DATA	MODIFICAÇÃO	DATA	VISTO	APROV.
00	07/01/2019	EMIÇÃO INICIAL	07/01/2019		
01					
02					
03					
04					

M.W.V. DANTAS REFORMAS - EPP
ENGENHARIA E ARQUITETURA
maicondantas@hotmail.com

ENDEREÇO	PRAÇA VEREADOR VITAL MUNIZ N° 01 BOQUEIRÃO PRAIA GRANDE SP
CLIENTE:	CÂMARA MUNICIPAL DE PRAIA GRANDE
AUTOR DO PROJETO E RESPONSÁVEL TÉCNICO	TEL. (13) 98164 3488
MAICON WALLISON VIDAL DANTAS	

MAICON WALLISON VIDAL DANTAS
ENG. CIVIL - CREA 52639/13876
AUTOR DO PROJETO E RESPONSÁVEL TEC.

CÂMARA MUNICIPAL DE PRAIA GRANDE
CLIENTE

FERNANDO ZAMBELI
ARQUITETO - CAU 457499-6
CO-AUTOR DO PROJETO



CÂMARA MUNICIPAL DE PRAIA GRANDE N° 01

TÍTULO	PROJETO DE ARQUITETURA	FOLHA	17 / 40
ASSUNTO	DETALHADO - AS BUILT - CORTES	REV.	00
ESCALA:	1:100	CO-AUTOR DO PROJETO	ARQ. FERNANDO ZAMBELI CAU 457499-6
DATA:	07/01/2019	ÁREA:	1.292,66 m²
		VISTO:	